

Объект капитального строительства:

Мурманск-Петрозаводск, строительство вторых железнодорожных путей общего пользования. Удлинение приемо-отправочных путей станции Надвоицы Октябрьской ж. д.

(наименование объекта капитального строительства в соответствии с проектной документацией, почтовый или строительный адрес объекта капитального строительства)

Застройщик, технический заказчик, лицо, ответственное за эксплуатацию здания, сооружения, или региональный оператор:

ДКРС ОАО «РЖД» ОГРН 1037739877295, ИНН 7708503727. Адрес: 105082, г. Москва, ул. Переведеновский переулок, д.13, стр.16, тел. (495)262-99-58, АСО «Объединение Строительных Организаций Транспортного комплекса» ОГРН 1097799009120, ИНН 7701053317

(фамилия, имя, отчество (последнее - при наличии), адрес места жительства, ОГРНИП, ИНН индивидуального предпринимателя, полное и (или) сокращенное наименование, ОГРН, ИНН, адрес юридического лица в пределах его места нахождения, телефон или факс, полное и (или) сокращенное наименование, ОГРН, ИНН саморегулируемой организации, членом которой является указанное юридическое лицо или индивидуальный предприниматель (за исключением случаев, когда членство в саморегулируемых организациях в области строительства, реконструкции, капитального ремонта объектов капитального строительства не требуется); фамилия, имя, отчество (последнее - при наличии), паспортные данные, адрес места жительства, телефон или факс - для физических лиц, не являющихся индивидуальными предпринимателями)

Лицо, осуществляющее строительство, реконструкцию, капитальный ремонт:

СМТ-1 - филиал АО «РЖДстрой», ОГРН 1067746082546, ИНН 7708587205. Адрес: 191040, г. Санкт-Петербург, ул. Марата, д.42, тел.: (812) 436-47-30, АСО «Объединение Строительных Организаций Транспортного комплекса», ОГРН 1097799009120, ИНН 7701053317.

(фамилия, имя, отчество (последнее - при наличии), адрес места жительства, ОГРНИП, ИНН индивидуального предпринимателя, полное и (или) сокращенное наименование, ОГРН, ИНН, адрес юридического лица в пределах его места нахождения, телефон или факс, полное и (или) сокращенное наименование, ОГРН, ИНН саморегулируемой организации, членом которой является указанное юридическое лицо или индивидуальный предприниматель (за исключением случаев, когда членство в саморегулируемых организациях в области строительства, реконструкции, капитального ремонта объектов капитального строительства не требуется)

Лицо, осуществляющее подготовку проектной документации:

АО «Ленгипротранс», ОГРН 1027804872479, ИНН 7810202583. Адрес: 196105, г. Санкт-Петербург, Московский пр., д.143, тел.: (812) 200-15-20, АСО «Межрегиональное объединение организаций архитектурно-строительного проектирования» ОГРН 1097800003509, ИНН 7840018528

(фамилия, имя, отчество (последнее - при наличии), адрес места жительства, ОГРНИП, ИНН индивидуального предпринимателя, полное и (или) сокращенное наименование, ОГРН, ИНН, адрес юридического лица в пределах его места нахождения, телефон или факс, полное и (или) сокращенное наименование, ОГРН, ИНН саморегулируемой организации, членом которой является указанное юридическое лицо или индивидуальный предприниматель (за исключением случаев, когда членство в саморегулируемых организациях в области архитектурно-строительного проектирования не требуется)

**АКТ
освидетельствования скрытых работ**

№ РТН-1.1

« 02 » июня 2025 г.
(дата составления акта)

Представитель застройщика, технического заказчика, лица, ответственного за эксплуатацию здания, сооружения, или регионального оператора по вопросам строительного контроля

Инспектор ДКРС ОАО «РЖД» Еверзов Е.В., приказ №ДКРС СПБ-62 от 19.08.2024 г., ОГРН 1037739877295, ИНН 7708503727, Адрес: 105082, Москва, пер. Переведеновский, д.13, стр.16

(должность (при наличии), фамилия, инициалы, идентификационный номер в национальном реестре специалистов в области строительства (за исключением случаев, когда членство в саморегулируемых организациях в области строительства, реконструкции, капитального ремонта объектов капитального строительства не требуется), реквизиты распорядительного документа, подтверждающего полномочия, с указанием полного и (или) сокращенного наименования, ОГРН, ИНН, адреса юридического лица в пределах его места нахождения (в случае осуществления строительного контроля на основании договора с застройщиком или техническим заказчиком)

Представитель лица, осуществляющего строительство, реконструкцию, капитальный ремонт:

Руководитель проекта СМТ №1 филиал АО «РЖДстрой» Макаров В.В. приказ №43 от 07.02.2024г.

(должность (при наличии), фамилия, инициалы, реквизиты распорядительного документа, подтверждающего полномочия)

Представитель лица, осуществляющего строительство, реконструкцию, капитальный ремонт, по вопросам строительного контроля:

Инспектор сектора сопровождения генподряда СМТ №1 филиал АО «РЖДстрой» Мамадаев З.А., С-78-149432, приказ №43 от 07.02.2024г.

(должность (при наличии), фамилия, инициалы, идентификационный номер в национальном реестре специалистов в области строительства (за исключением случаев, когда членство в саморегулируемых организациях в области строительства, реконструкции, капитального ремонта объектов капитального строительства не требуется), реквизиты распорядительного документа, подтверждающего полномочия)

Представитель лица, осуществляющего подготовку проектной документации (в случае привлечения застройщиком лица, осуществляющего подготовку проектной документации, для проверки соответствия выполняемых работ проектной документация согласно части 2 статьи 53 Градостроительного кодекса Российской Федерации):

Главный инженер проекта ОУС АО «Ленгипротранс» Иванов Е.В., приказ №38 от 23.01.2025г., АО «Ленгипротранс», ОГРН 1027804872479, ИНН 7810202583. Адрес: 196105, г. Санкт-Петербург, Московский пр., д.143, тел.: (812) 200-15-20, АСО «Межрегиональное объединение организаций архитектурно-строительного проектирования» ОГРН 1097800003509, ИНН 7840018528

(должность (при наличии), фамилия, инициалы, реквизиты распорядительного документа, подтверждающего полномочия, с указанием полного и (или) сокращенного наименования, ОГРН, ИНН, адреса юридического лица в пределах его места нахождения, фамилии, имени, отчества (последнее - при наличии), адреса места жительства, ОГРНИП, ИНН индивидуального предпринимателя)

Представитель лица, выполнившего работы, подлежащие освидетельствованию (в случае выполнения работ по договорам о строительстве, реконструкции, капитальном ремонте объектов капитального строительства, заключенным с иными лицами):

Ответственный представитель «Корпорация Р-Индустрия» Дроздов В.В., приказ №12/1 от 10.01.2025г., ООО «Корпорация Р-Индустрия», ОГРН 1089847176396, ИНН 7814406725, 197342, Санкт-Петербург, ул. Сердобольская, д.64, корп.1, лит. А, пом. 27-Н, ком. 2, тел.: 8 (812) 449-57-54, 449-57-65

(должность (при наличии), фамилия, инициалы, реквизиты распорядительного документа, подтверждающего полномочия, с указанием полного и (или) сокращенного наименования, ОГРН, ИНН, адреса юридического лица в пределах его места нахождения, фамилии, имени, отчества (последнее - при наличии), адреса места жительства, ОГРНИП, ИНН индивидуального предпринимателя)

а также иные представители лиц, участвующих в освидетельствовании:

Главный инженер ООО «РемСтрой» Тырлов Г.Ю., приказ №002/09 от 01.09.2023 г. ОГРН 1077847410739, ИНН 7811375229, 195009, г. Санкт-Петербург, ул. Михайлова, д.17, литер В, помещение 10Н, офис №6.

(должность (при наличии), фамилия, инициалы, реквизиты распорядительного документа, подтверждающего полномочия, с указанием полного и (или) сокращенного наименования, ОГРН, ИНН, адреса юридического лица в пределах его места нахождения, фамилии, имени, отчества (последнее - при наличии), адреса места жительства, ОГРНИП, ИНН индивидуального предпринимателя)

произвели осмотр работ, выполненных

ООО "Корпорация Р-Индустрия"

(полное и (или) сокращенное наименование или фамилия, имя, отчество (последнее - при наличии) лица, выполнившего работы, подлежащие освидетельствованию)

и составили настоящий акт о нижеследующем:

1. К освидетельствованию предъявлены следующие работы:

Демонтаж дефектных фундаментов ФМ-1 (1 шт.) и ФМ-2 (1 шт.) навесов НВ1 (№5 и №6)

(наименование скрытых работ)

Начало платформы
ПК 6916+57,40


496,5 м. от начала платформы

Навес №6 со стороны СПб

Конец платформы
ПК 6922+30
Мурманск

СПб

4-й путь
Ось ж.д. пути

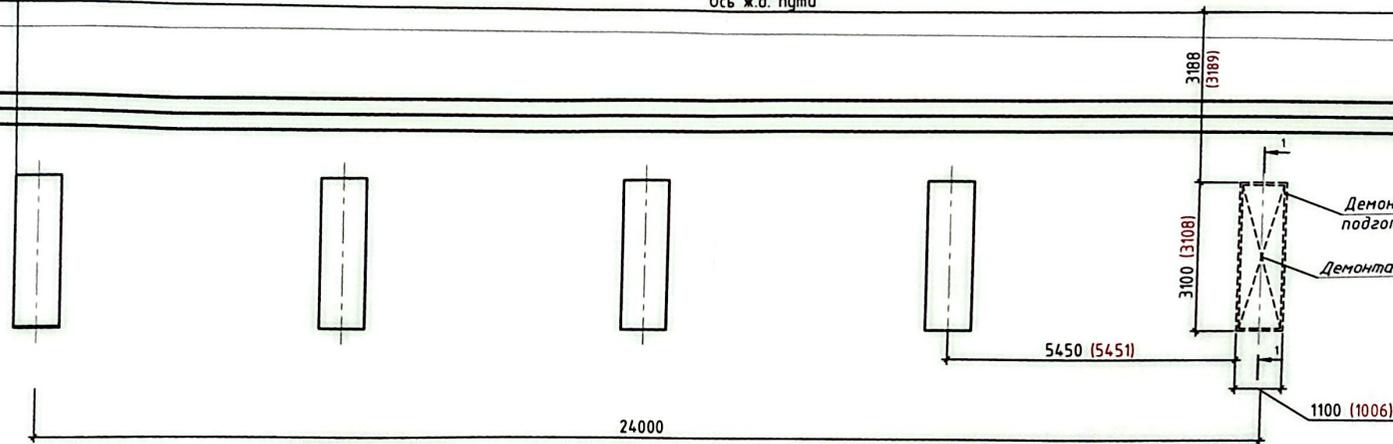

Начало платформы
ПК 6916+57,40



412,74 м. от начала платформы

Навес №5 со стороны СПб

Конец платформы
ПК 6922+30
Мурманск

СПб

4-й путь
Ось ж.д. пути

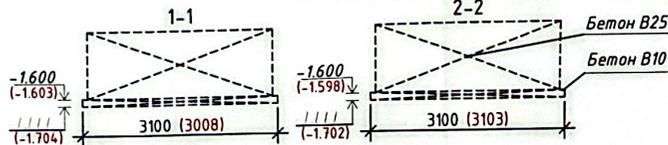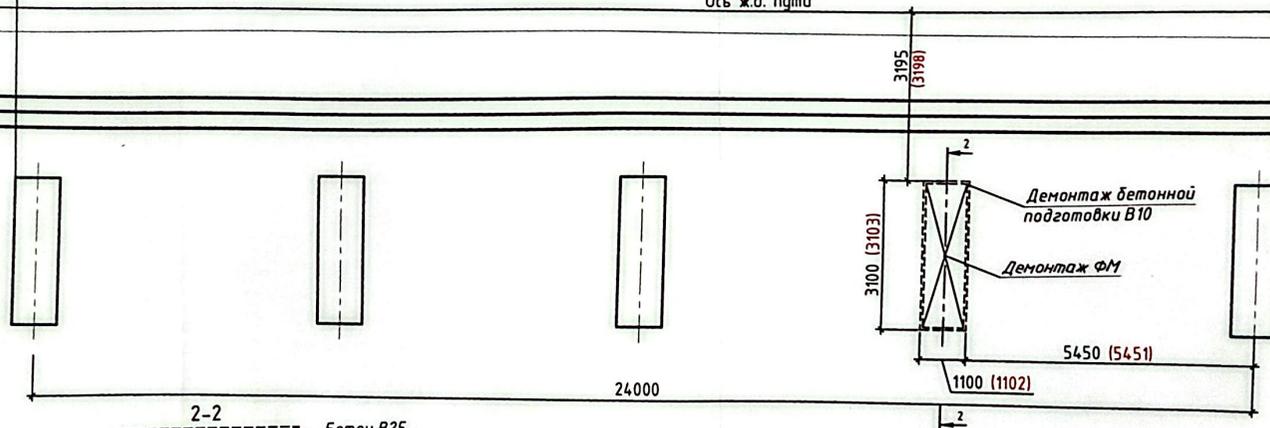

Выполнено:

1. Демонтаж железобетонных фундаментов V=7,04м³ прочностью В20
2. Демонтаж бетонной подготовкой V=0,68м³ прочностью В10

Примечание:

1. Отклонения от проектного положения и размеры указаны в м. Высотные отм. указаны в м.

Условные обозначения:

1. () - отклонения от проектных значений

9331-057-КЖ

Мурманск-Петрозаводск, строительство вторых железнодорожных путей общего пользования. Удлинение приемо-отправочных путей на станции Надоицы Октябрьской ж.д.

Изм.	Лист	Лист	№ док.	Товарищ	Дата
Геозеист	Чижов	А.	2025	02.06.25	
Выполнил	Кузнецов	В.	2025	02.06.25	
Рук. проекта	Тырлен	С.	2025	02.06.25	

Навес низкой пассажирской платформы	Стадия	Лист	Листов
	ИД	1	1
Исполнительная схема 1-РПН. Демонтаж дефектных фундаментов ФМ-1 (1 шт.) и ФМ-2 (1 шт.) навесов НВ1 (№5 и №6)			
ООО "Корпорация Р-Индустрия"			